

ПРИЛОЖЕНИЕ 2

Прилагаемые чертежи

Инв. № подл.	Подп. и дата	Взам. инв. №

ПРИЛОЖЕНИЕ 4

Лист ознакомления работников комплексной бригады и ИТР объекта с ППР

Объект: «Реабилитация пр.Бардыковка, этап I (дноуглубительные работы)»

№ п/п	Должность	ФИО	Подпись	Дата
1				
2				
Взам. инв. №

Подл. и дата

Инв. № подл.

Обзорная схема. Масштаб 1:10 000



Нижняя граница дноуглубления протоки
в сезоне 2012-2013гг

Верхняя граница дноуглубления протоки
в сезоне 2012-2013гг

Магистральный пульпопровод
тр $\varnothing$ 530, $L_{max}=700$ м


Вахтовый поселок 38x50м

Площадка складирования грунта

Пруд отстойник

						331-12-ППР2012			
						Реабилитация протоки Бардыковка. I этап. (дноуглубительные работы)			
Изм.	Кол.уч.	Лист	Идок.	Подпись	Дата	Проект производства работ	Стадия	Лист	Листов
Проект.		Чалык		<i>М.А.Чалык</i>	05.12		П	1	
Проверил		Силуянова		<i>В.И.Силуянова</i>	05.12				
Гл. спец.									
Н.контр.						Обзорная схема. Масштаб 1:10 000	ЗАО "Компания МТА" г. Сургут		
ГИП		Силуянова		<i>В.И.Силуянова</i>	05.12				

Генплан строительства. Масштаб 1:4000

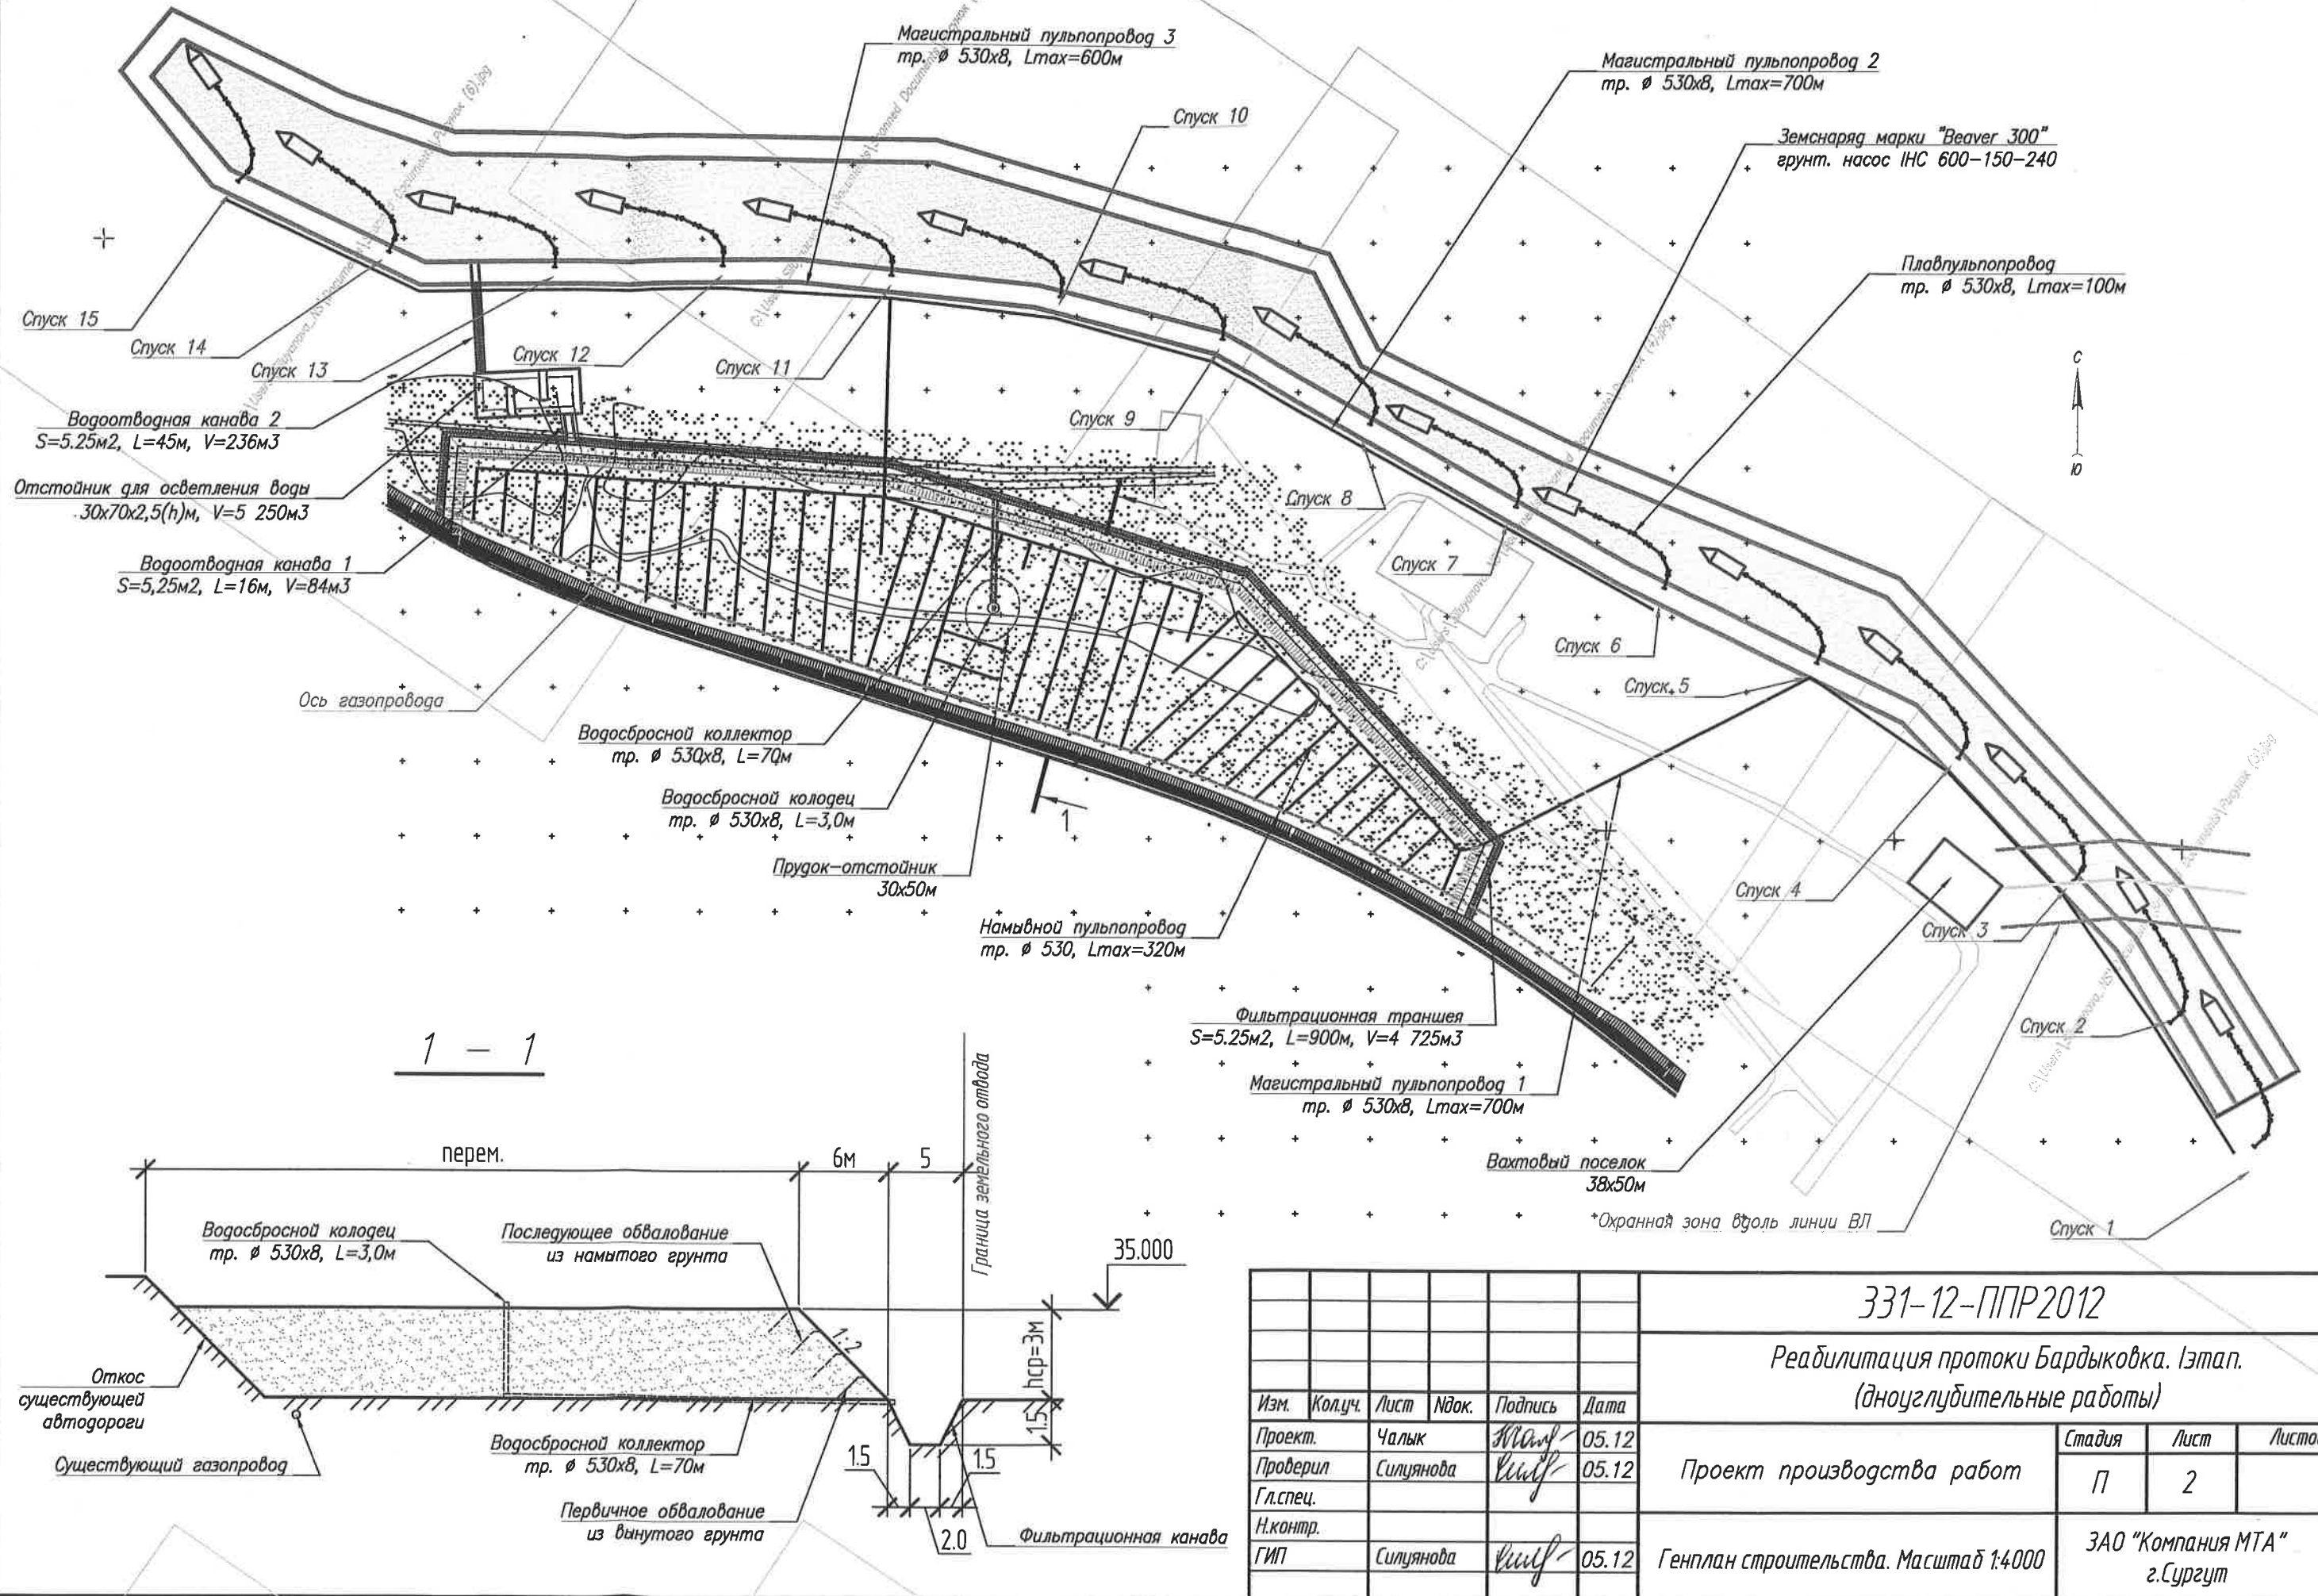

331-12-ППР2012


Ревабилитация протоки Бардыковка. Изтап.
(дноуглубительные работы)

						331-12-ППР2012			
						Реабилитация протоки Бардыковка. Этап. (дноуглубительные работы)			
Изм.	Кол.уч.	Лист	Подк.	Подпись	Дата				
Проект.	Чалык			<i>М.А. Чалык</i>	05.12	Проект производства работ	Стадия	Лист	Листов
Проверил	Силуянова			<i>В.И. Силуянова</i>	05.12		П	2	
Гл. спец.									
Н. контр.						Генплан строительства. Масштаб 1:4000	ЗАО "Компания МТА"		
ГИП	Силуянова			<i>В.И. Силуянова</i>	05.12		г. Сургут		

ЗАО "Компания МТА"
г. Сургут

Начальник СУГМР
ЗАО "Компания МТА"
Кадочников Д.П.

M 1:3 000

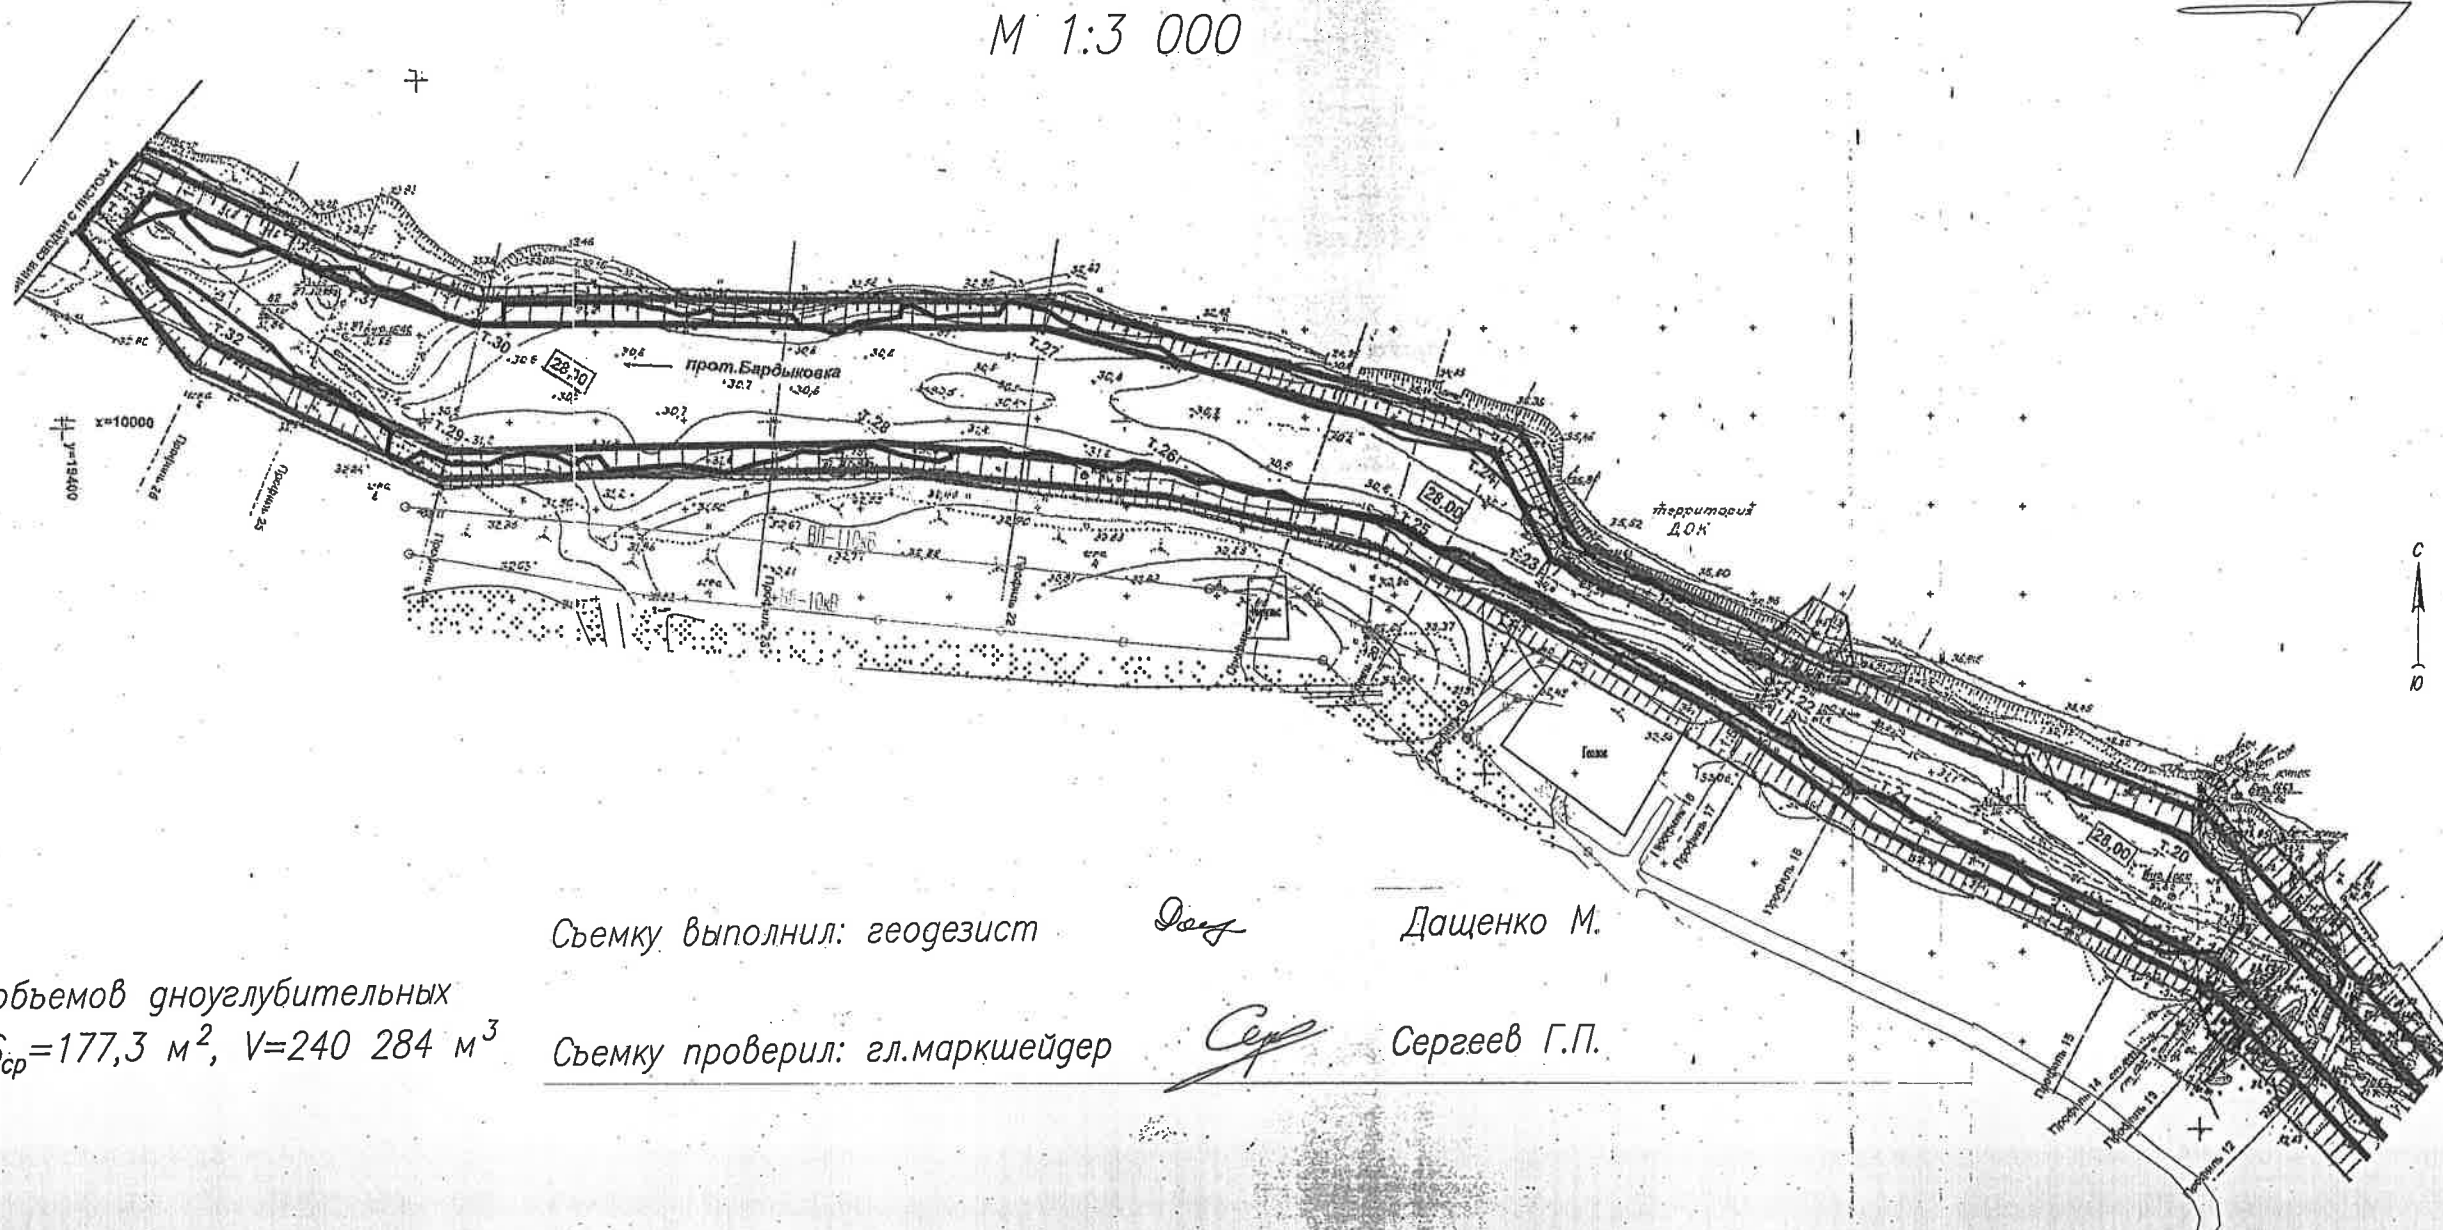

Съемку выполнил: геодезист

Dear


Дащенко М.

Съемку проверил: гл. маркшейдер


Cep

Сергеев Г.П.


Профиль 15

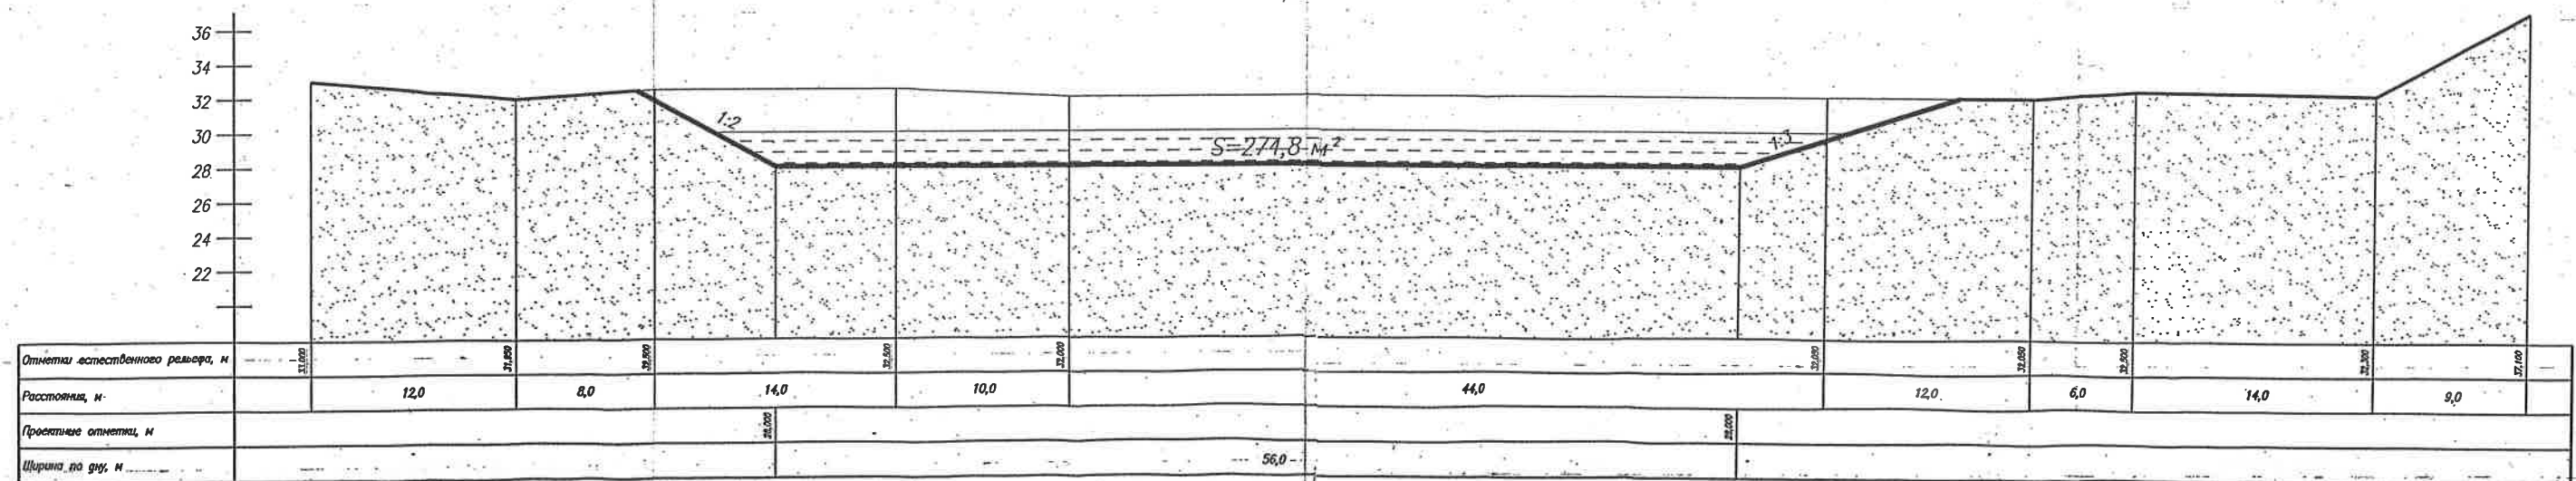


Профиль 16

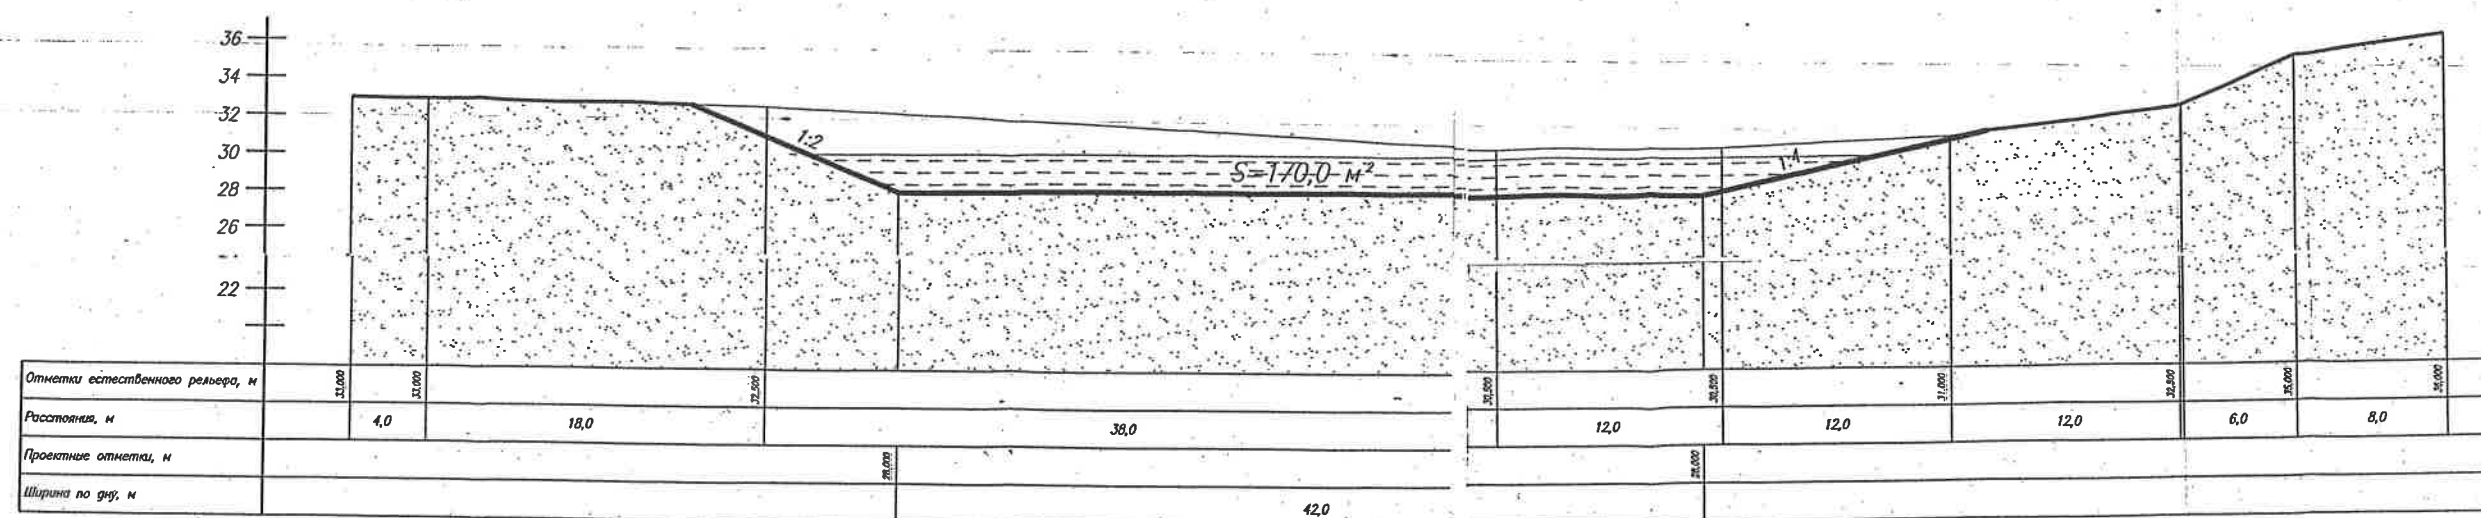


Профиль 17

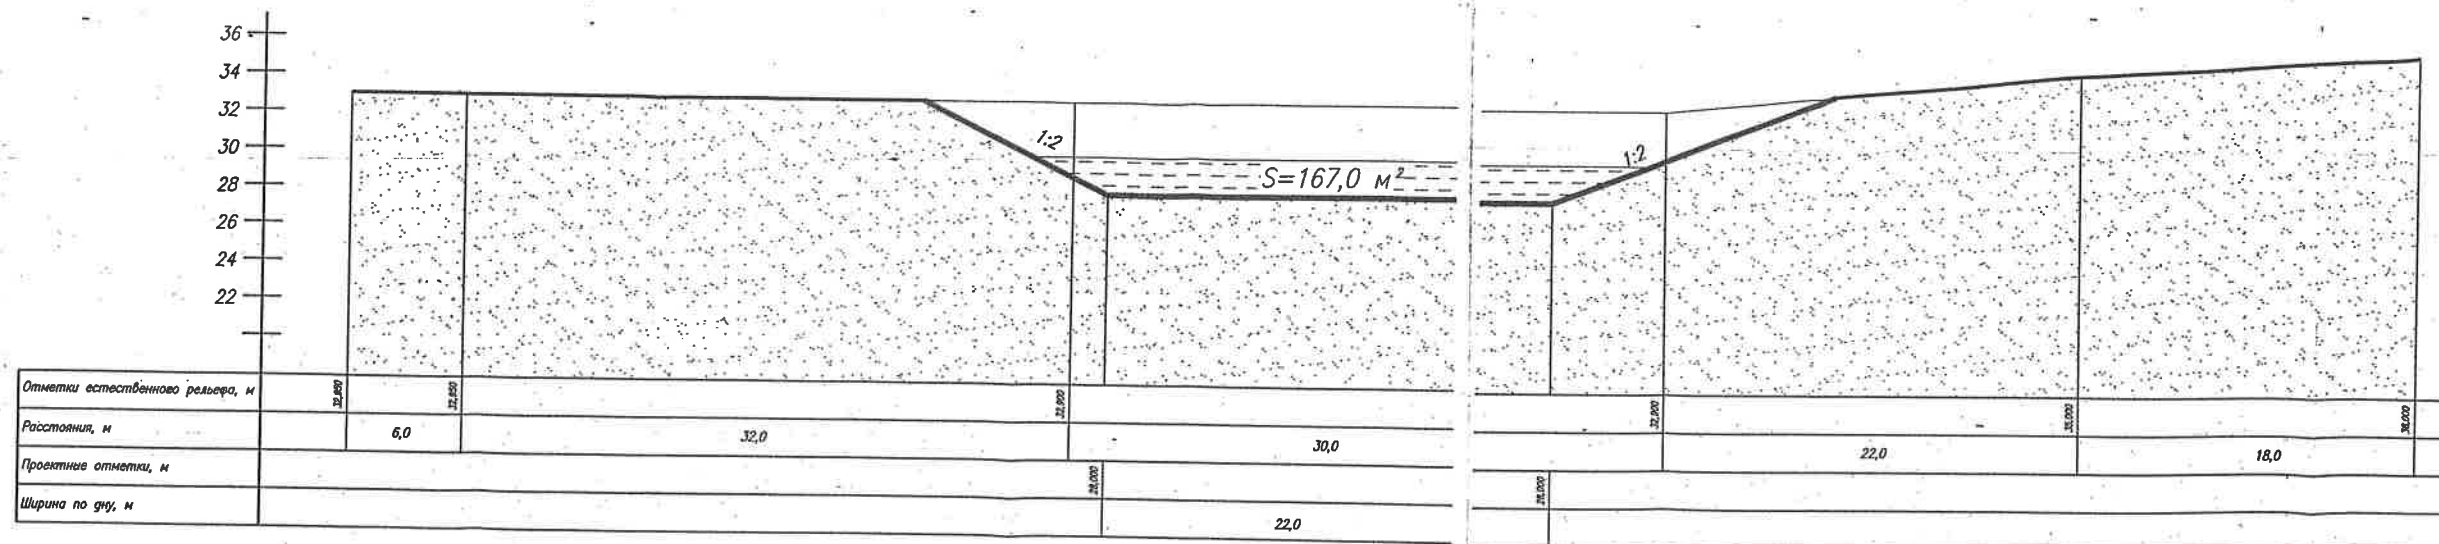


Профиль 18

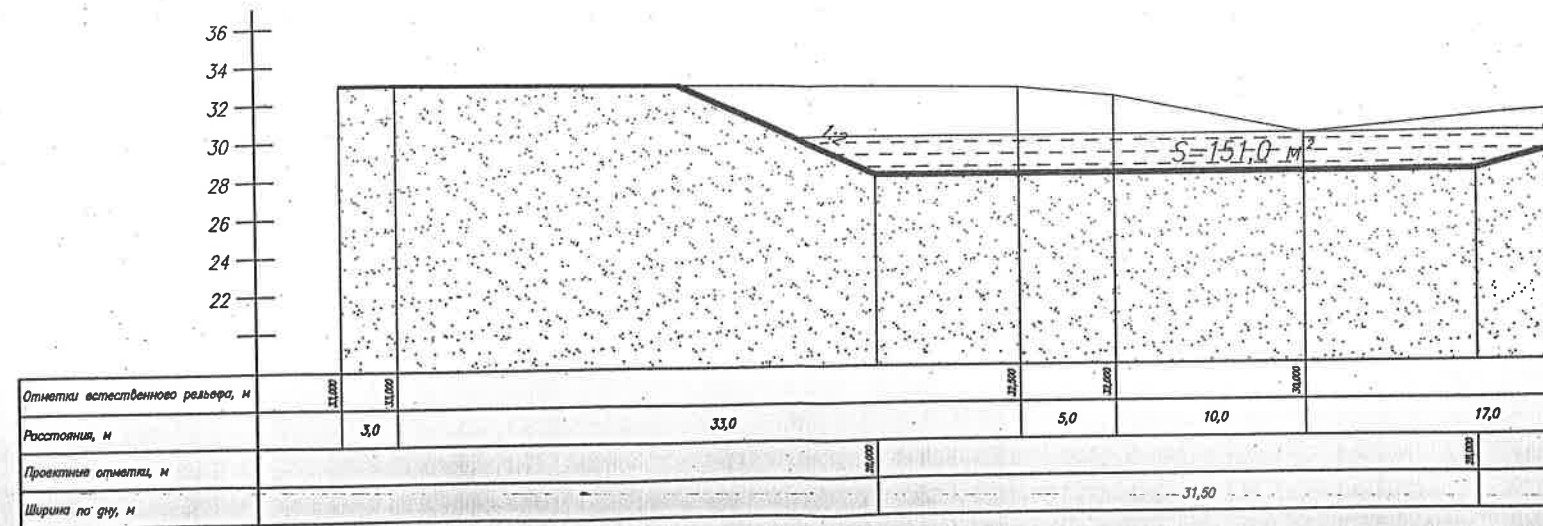

Приложение 2 к исполнительной съемке

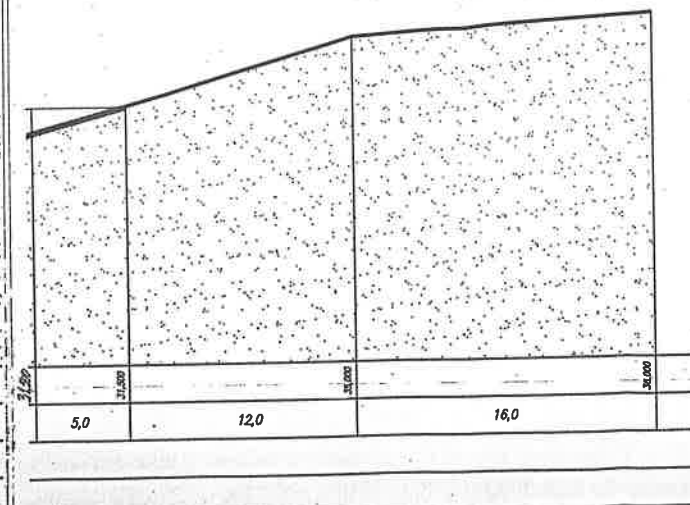


Профиль 19

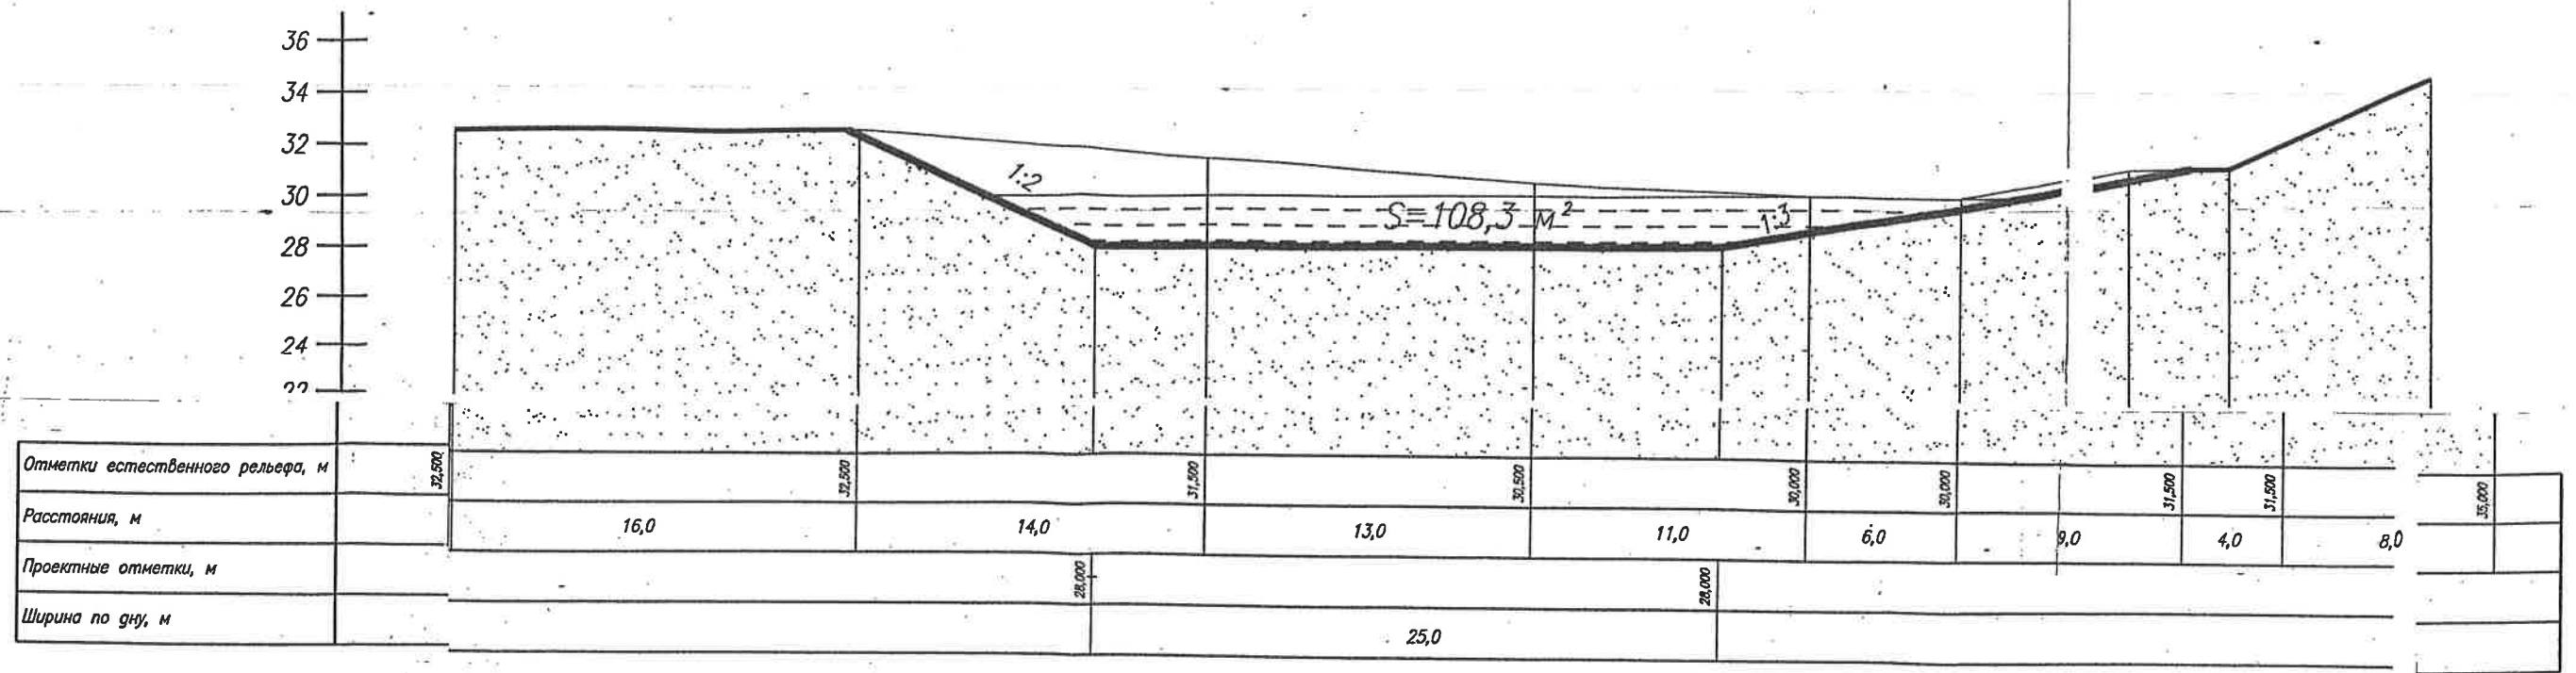


Профиль 20

36
34
32
30
28
26
24
22

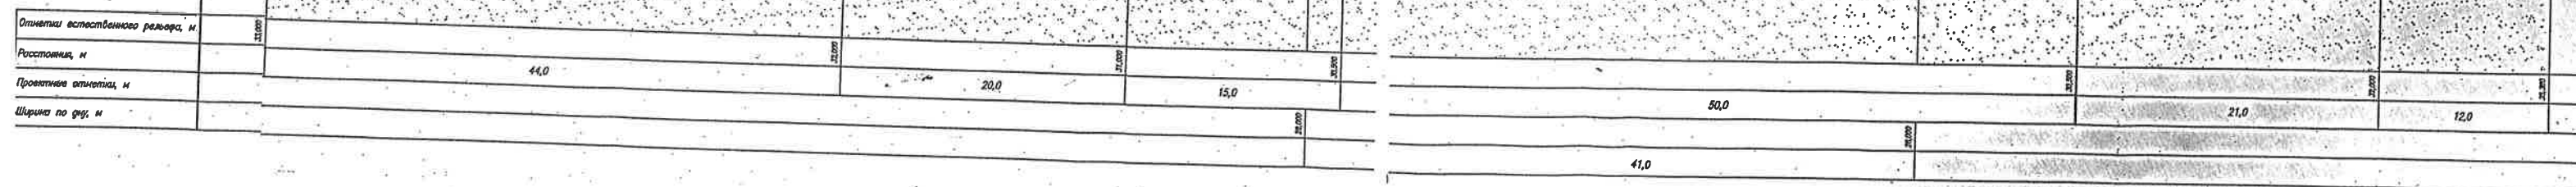


Профиль 21


36
34
32
30
28
26
24
22

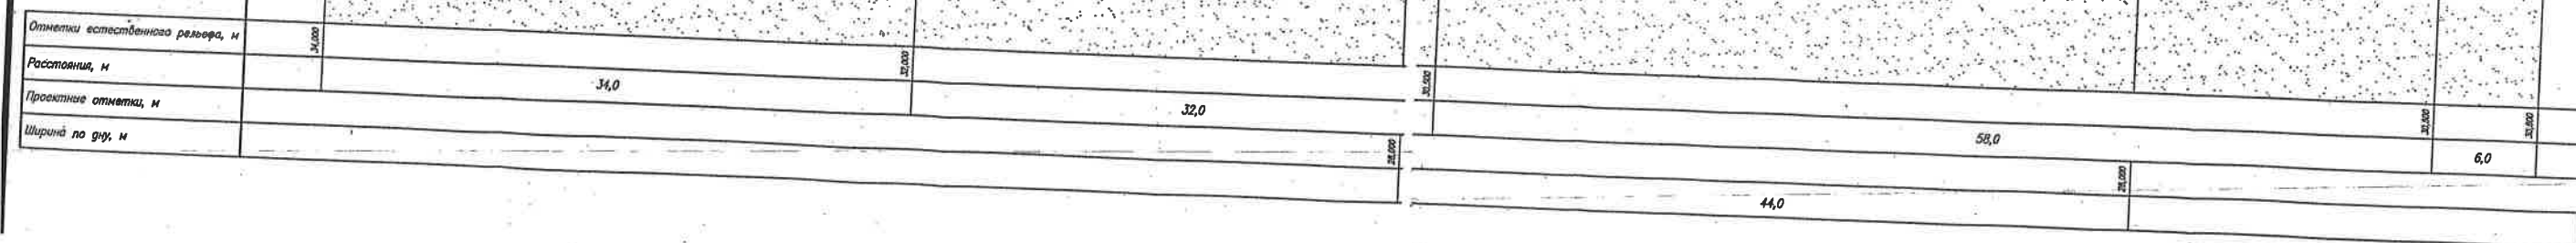

Профиль 22

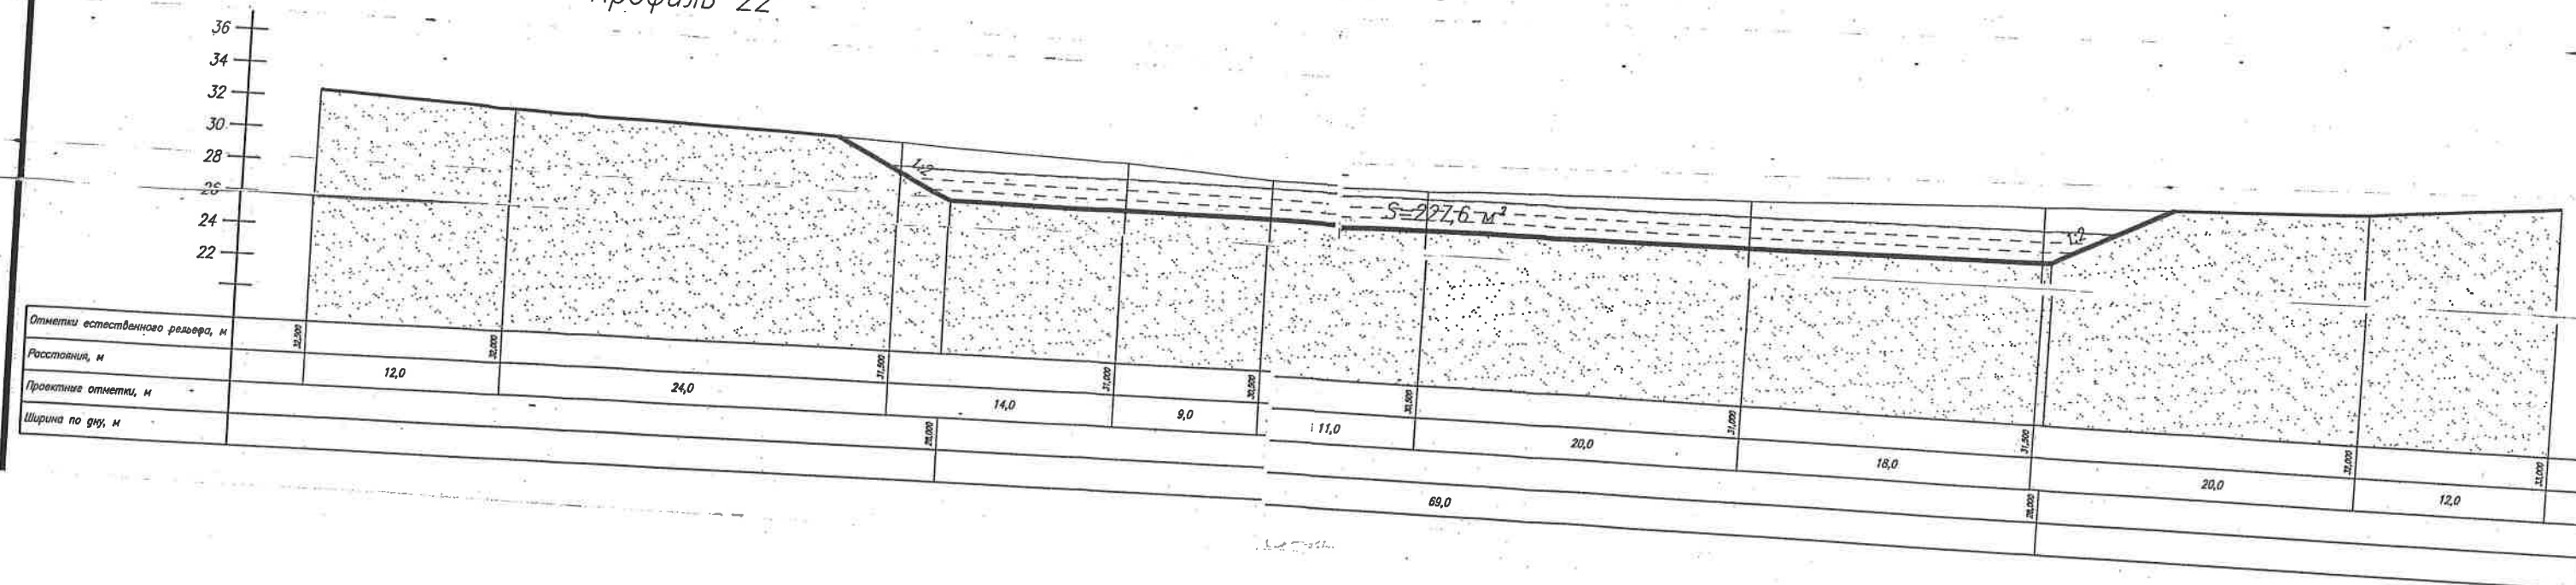


Профиль 23

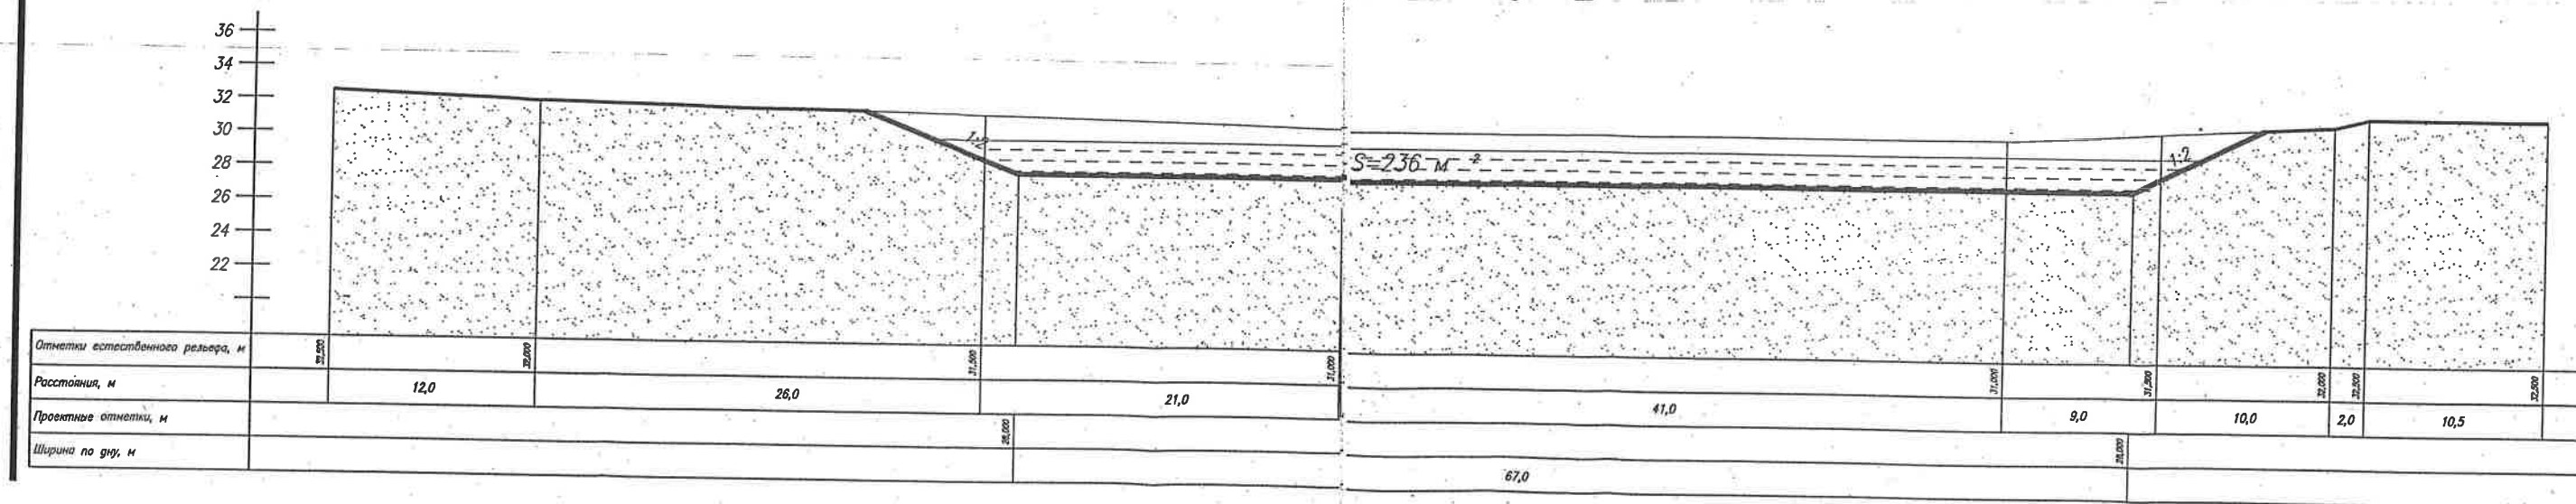

Профиль 24


Приложение 4 к исполнительной съемке

36
34
32
30
28
26
24
22

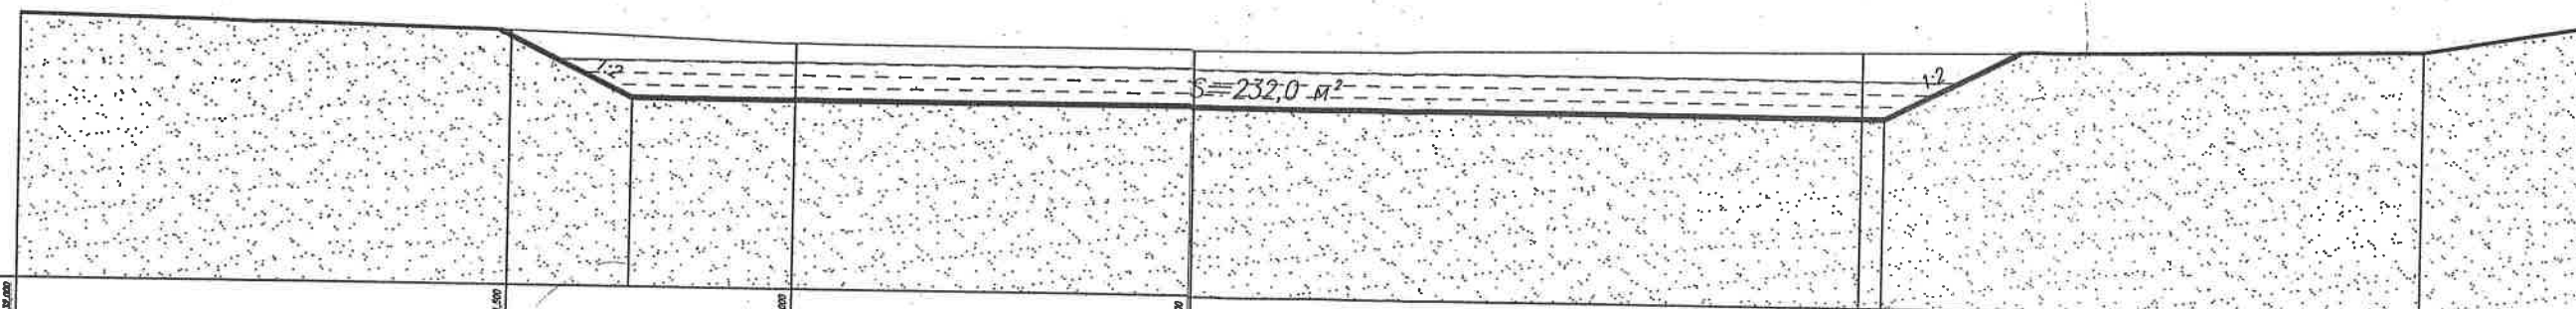

Отметки естественного рельефа, м	32.000	31.500	31.000	31.000	31.000	31.000	31.000	31.000	31.000
Расстояния, м	26,0	15,0	21,0	35,0	30,0	9,0			
Проектные отметки, м		28.000							
Ширина по дну, м				66,0					

Профиль 25

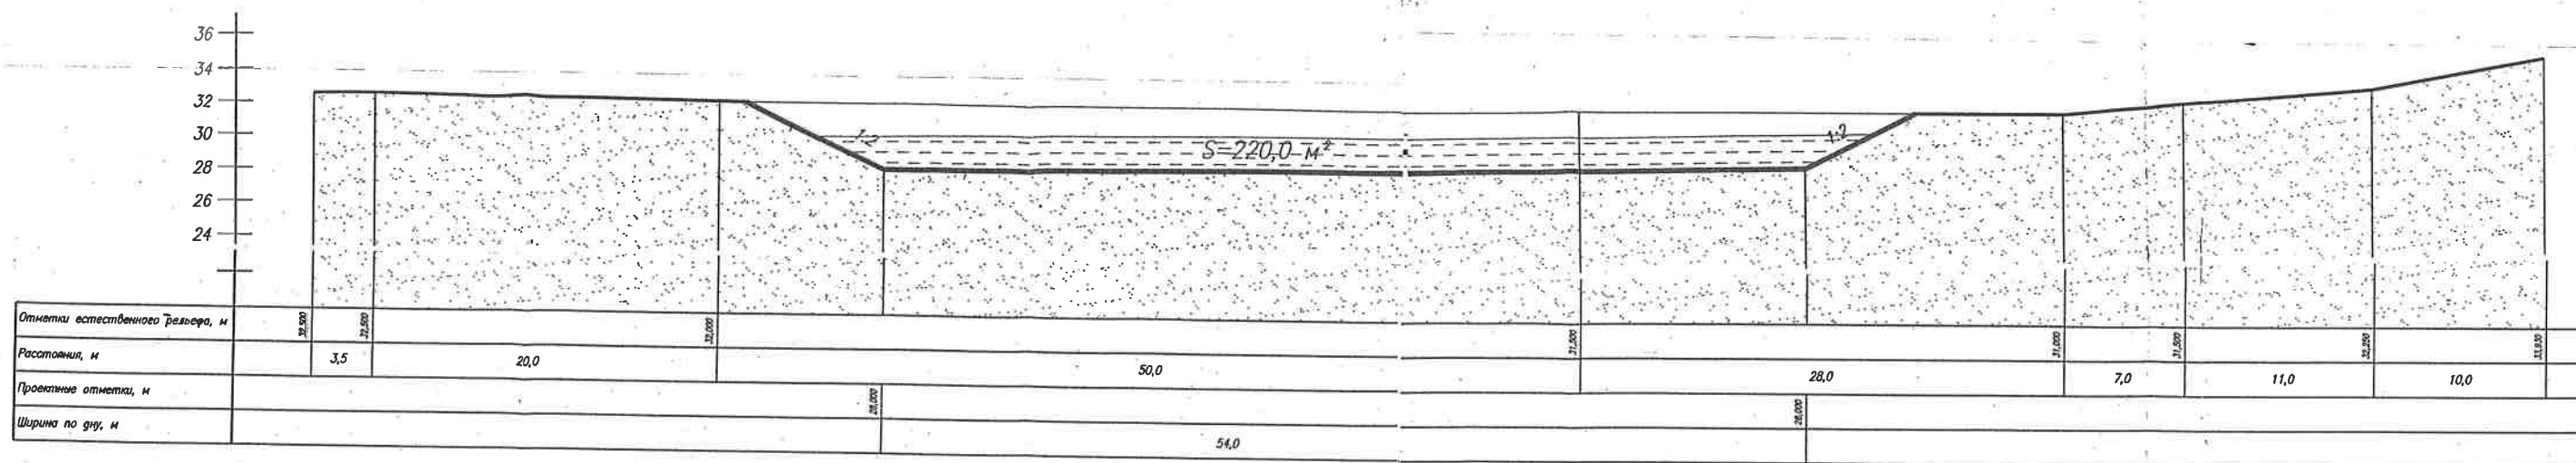

Профиль 26

